





凡例				REVISION	1	21.04.16	-	株式会社 丸川建築設計事務所 岡山市北区駅前町1丁目5番18号 1級建築士事務所登録1078号 1級建築士大抵登録第188586号 丸川 真太郎	施設責任者 設計部長 グループ長 設計責任者 設計者 増加者 単尺 A1判 1:1250 A3版 1:2500	R 8年 6月	工事名称 真備かなりや認定こども園 大規模修繕工事 図面名称 付近見取図	図面番号 A-009
					2	-	-					
					3	-	-					
					4	-	-					
					5	-	-					

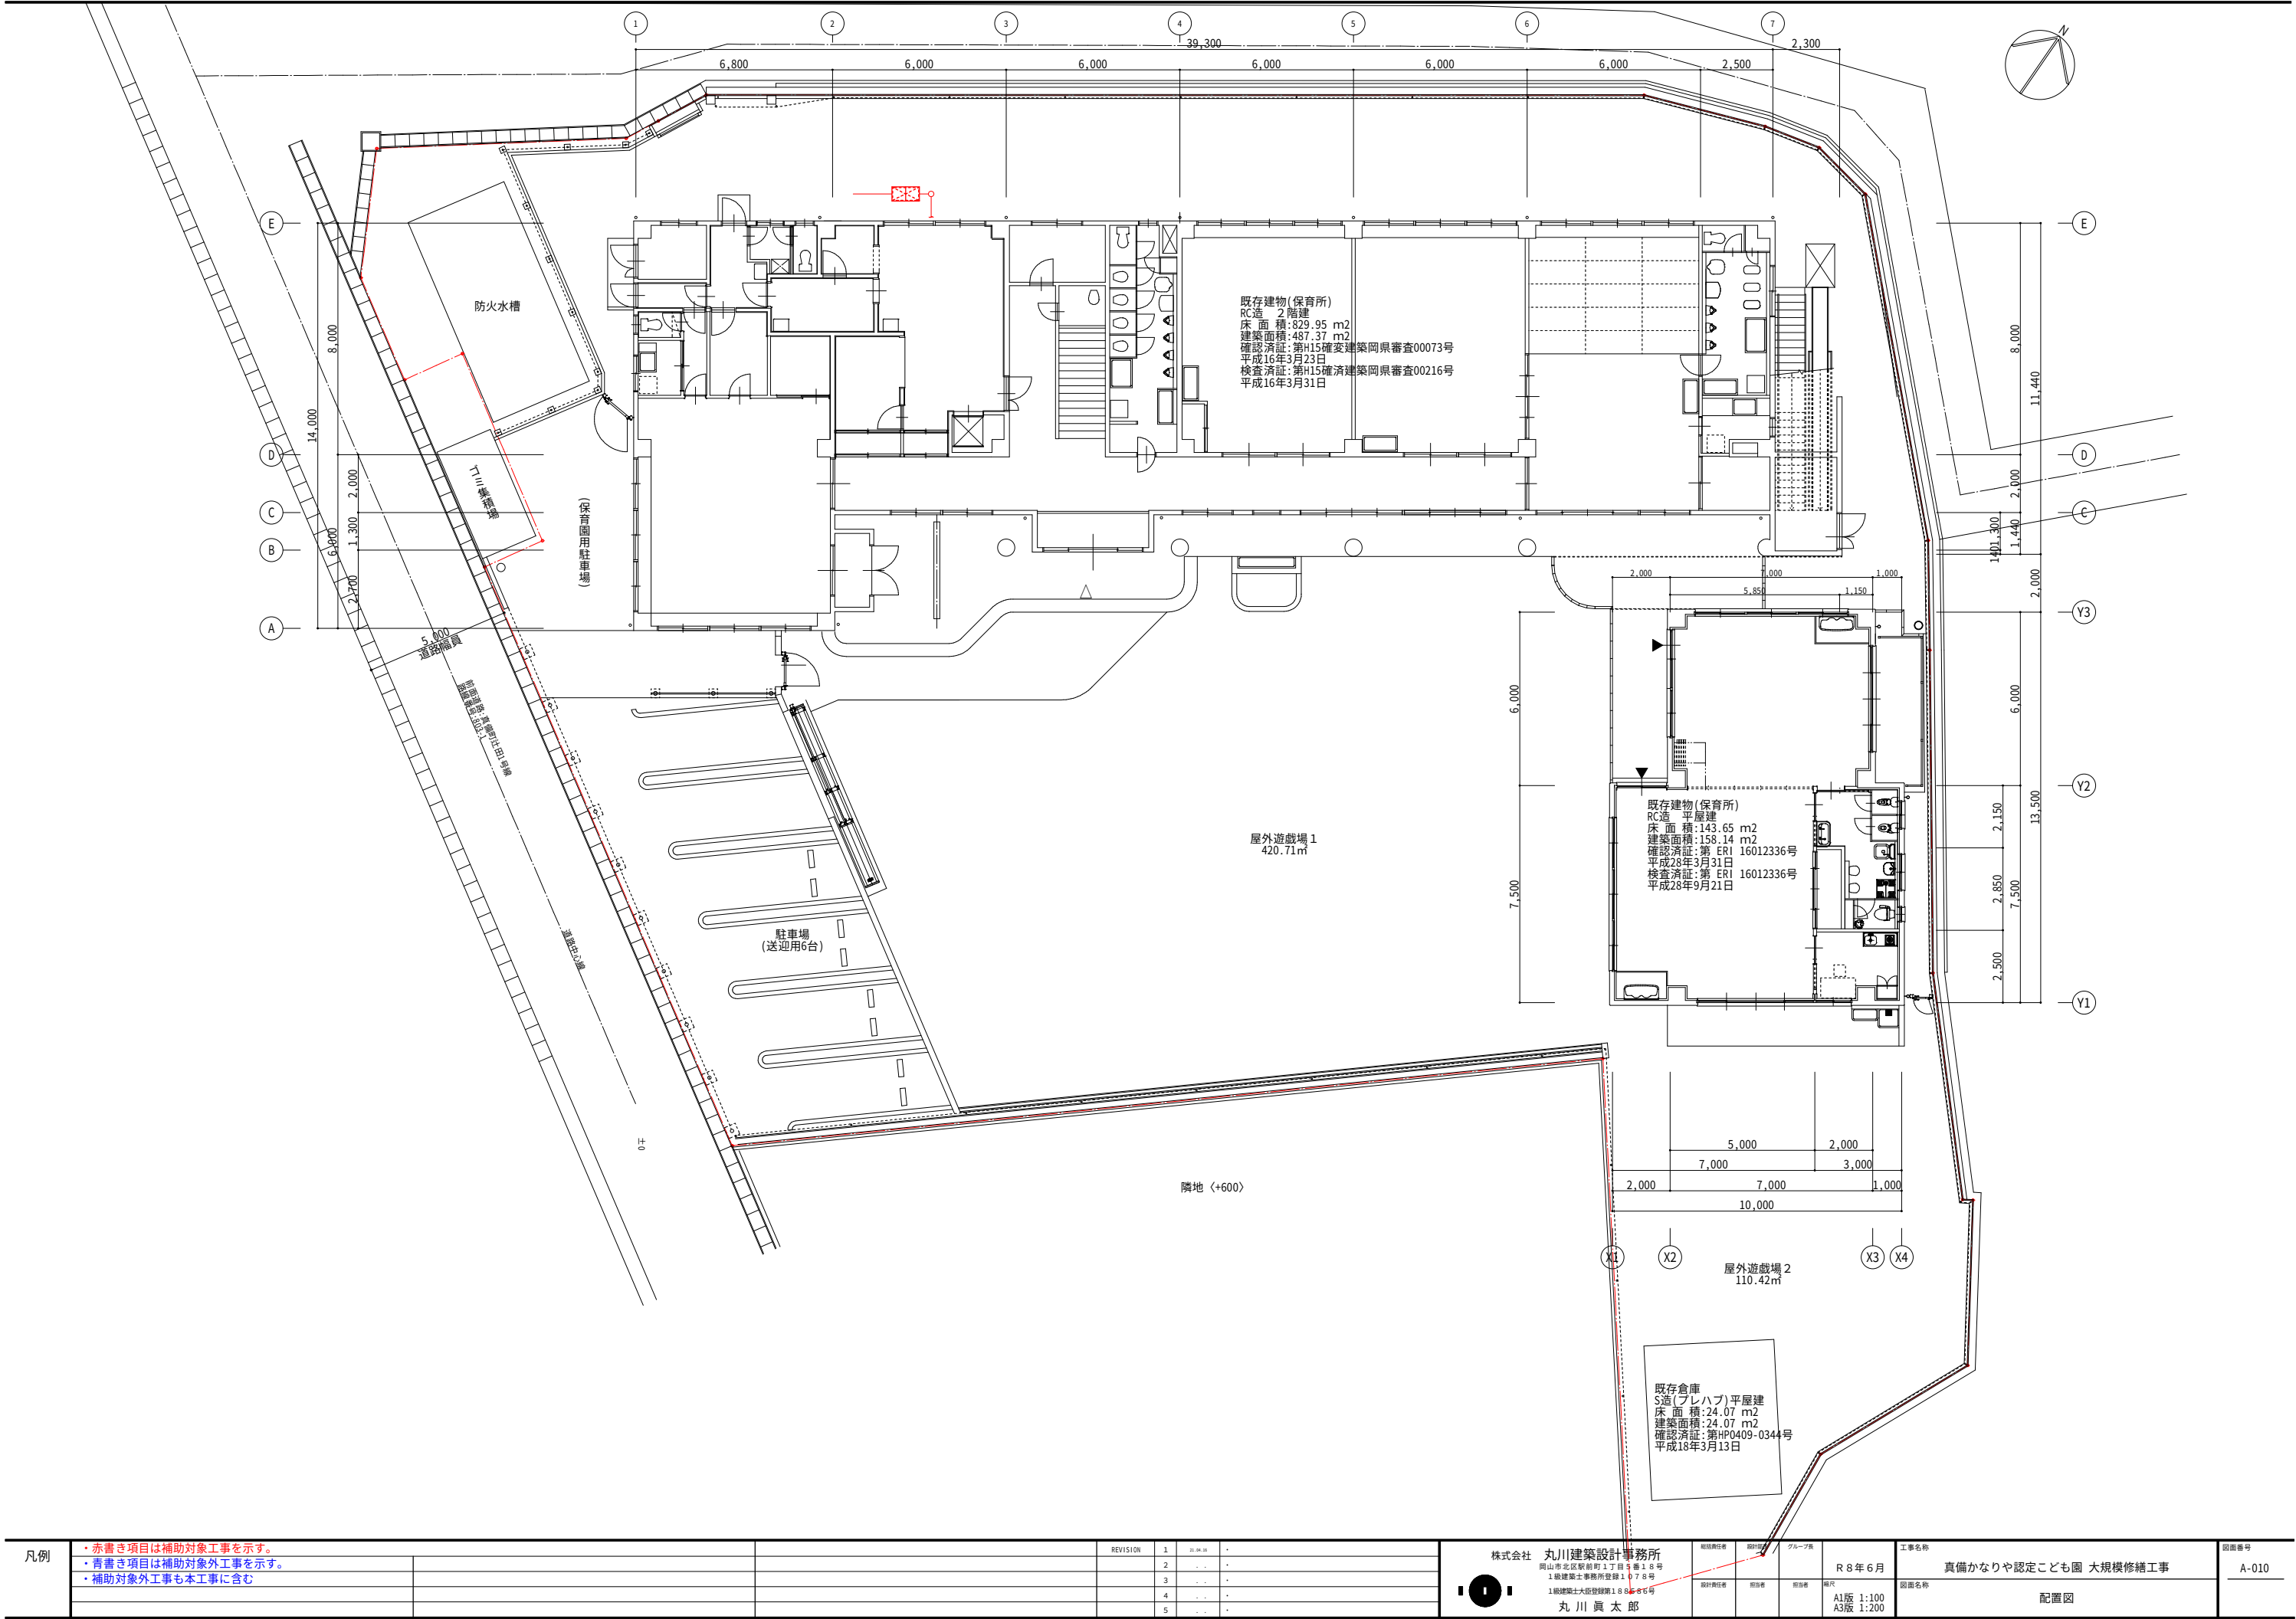


凡例	・赤書き項目は補助対象工事を示す。				REVISION	1	21.04.16	-	株式会社 丸川建築設計事務所 岡山市北区駅前町1丁目5番18号 1級建築士事務所登録16778号	設計責任者	設計者	グループ長	R 8年6月	工事名称	図面番号
	・青書き項目は補助対象外工事を示す。					2	-	-	1級建築士事務所登録16778号					真備かなりや認定こども園 大規模修繕工事	A-010
	・補助対象外工事も本工事に含む					3	-	-	1級建築士大抵登録第1886-86号	設計責任者	設計者	増設者	単位	図面名称	
						4	-	-					A1版 1:100 A3版 1:200	配置図	
						5	-	-							

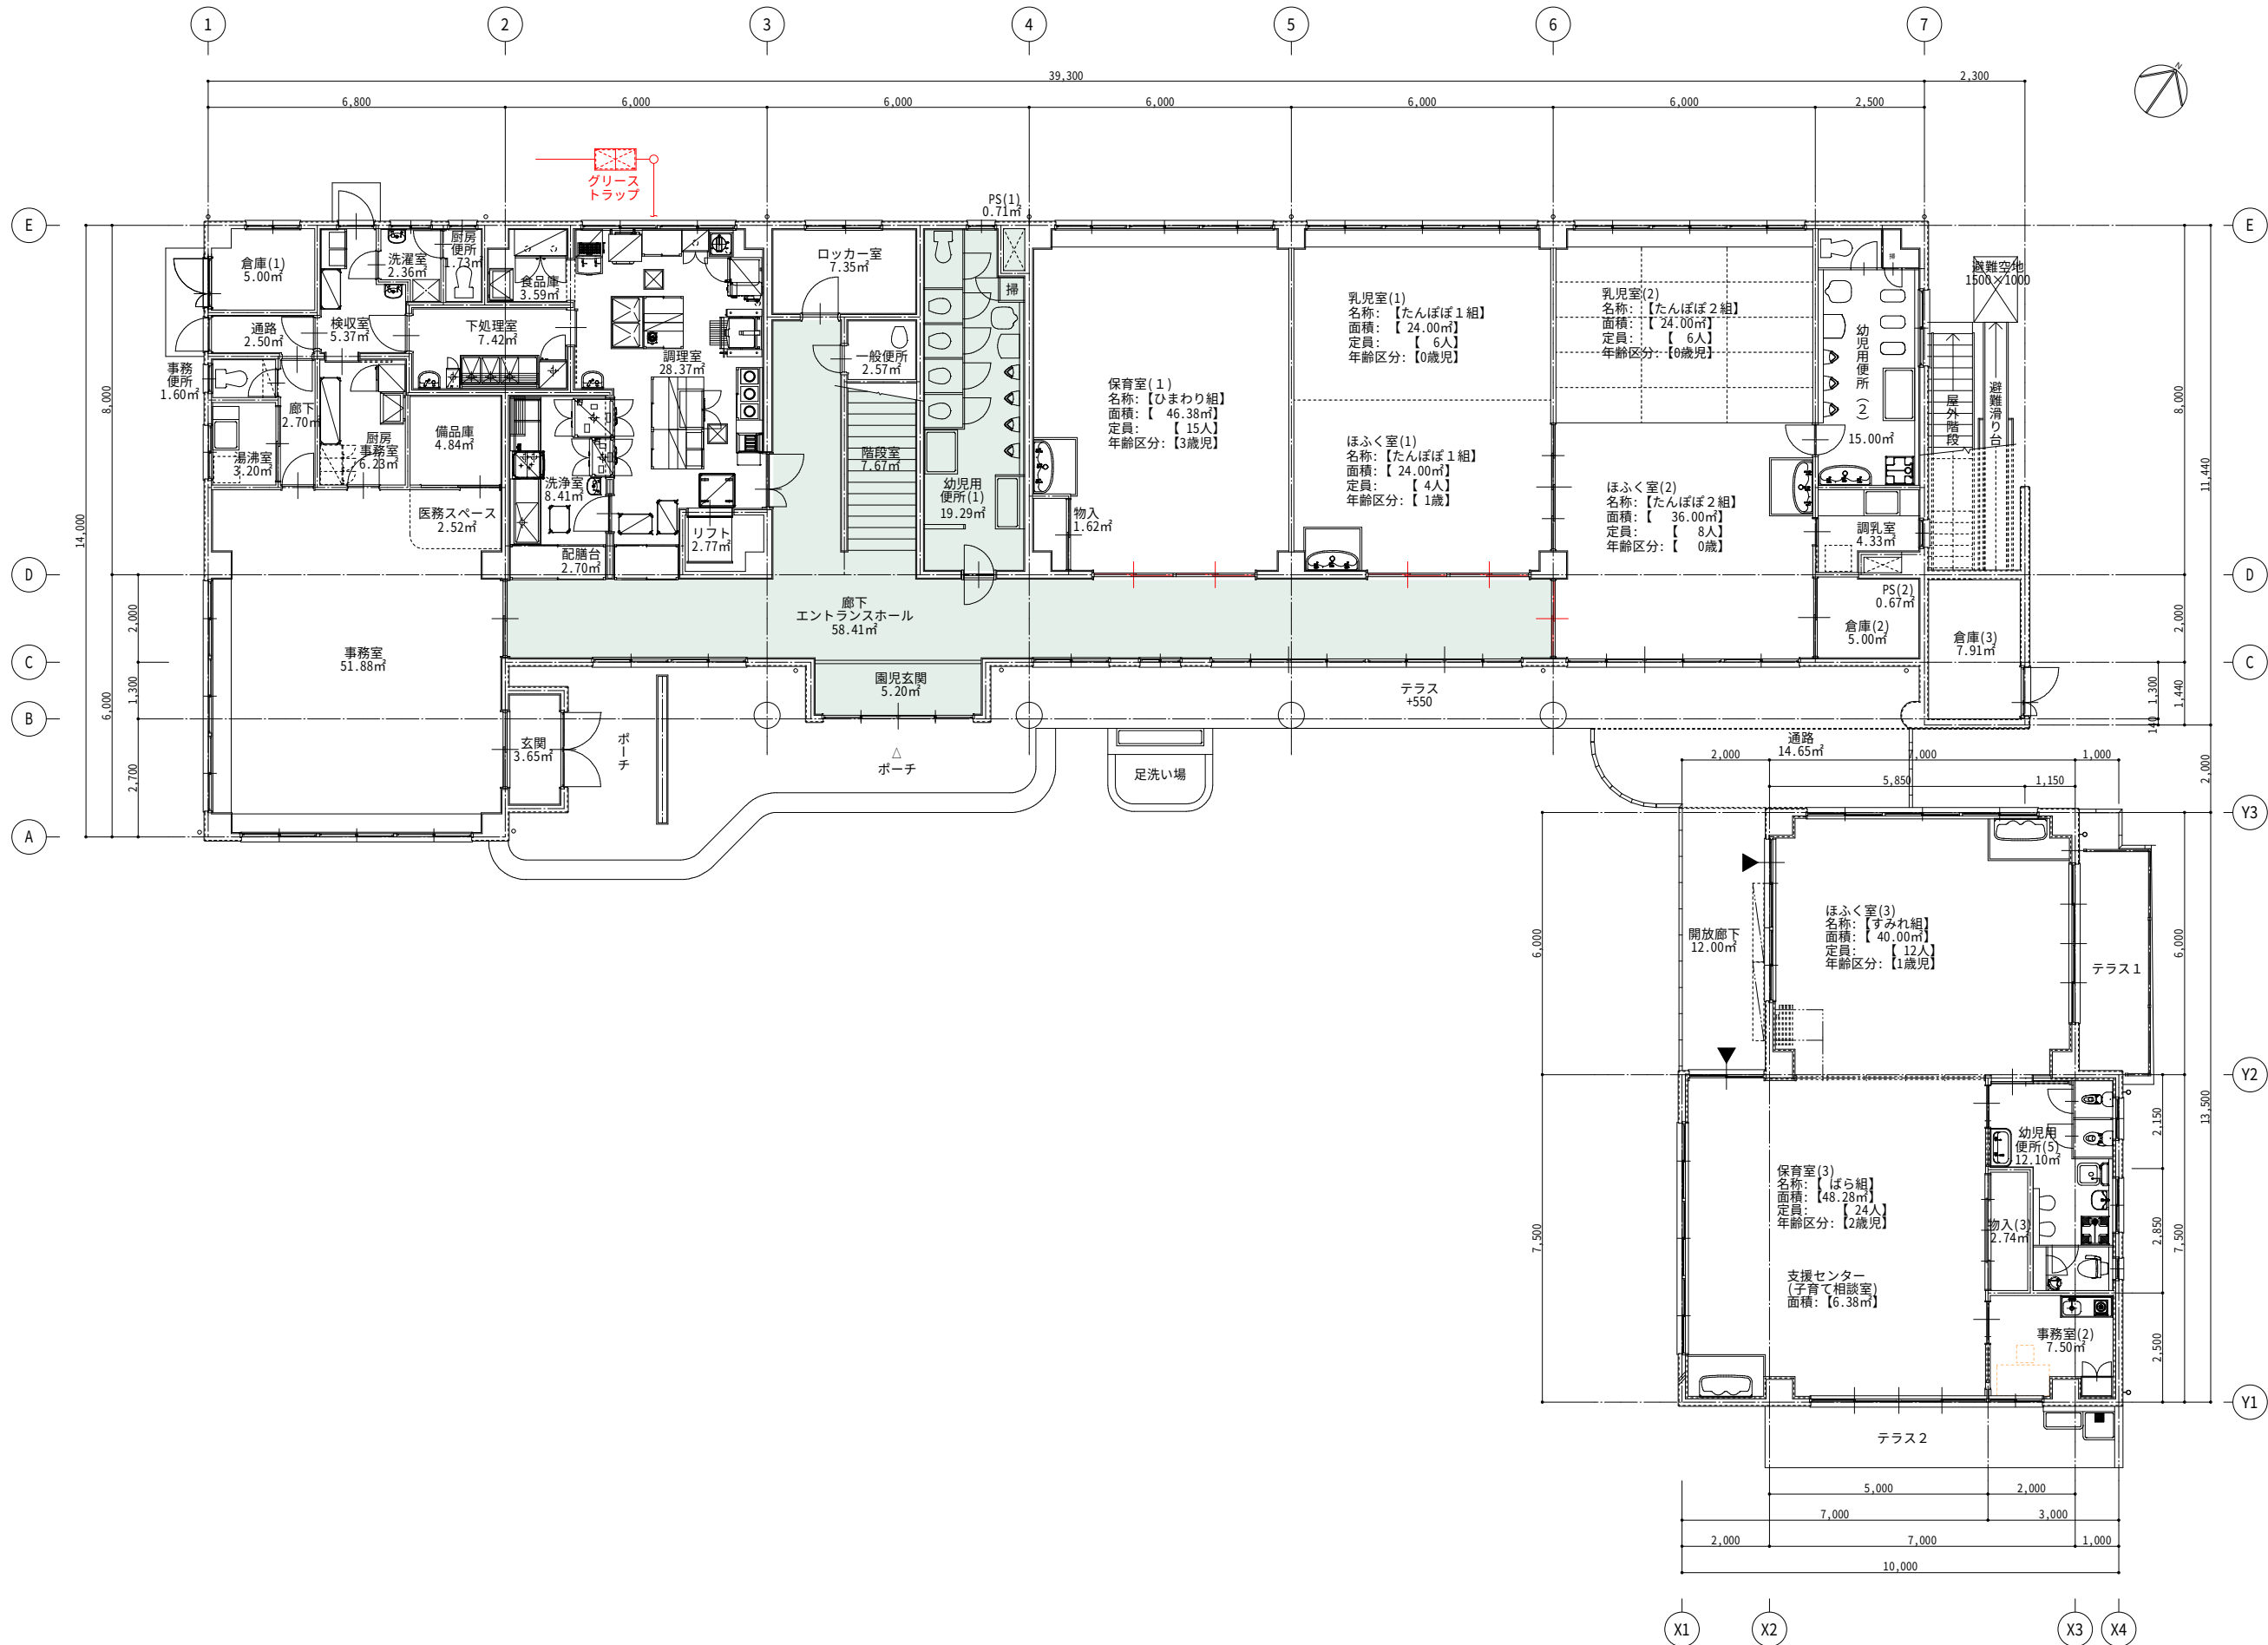


【整備前・後】

※改修による変更なし

凡例	・赤書き項目は補助対象工事を示す。				REVISION	1	21.04.16	-	株式会社 丸川建築設計事務所 岡山市北区駅前町1丁目5番18号 1級建築士事務所登録1078号 1級建築士大抵登録第188586号 丸川 真太郎	施設責任者 設計部長 グループ長 設計責任者 設計者 増加者 審尺	R 8年 6月 A1版 1: 75 A3版 1:150	工事名称 真備かなりや認定こども園 大規模修繕工事 図面名称 1階 平面図	図面番号 A-012
	・青書き項目は補助対象外工事を示す。				2	-	-	-					
	・補助対象外工事も本工事に含む				3	-	-	-					
					4	-	-	-					
					5	-	-	-					

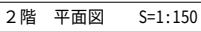

凡例	・赤書き項目は補助対象工事を示す。					REVISION	1	訂正	・	株式会社 丸川建築設計事務所 岡山市北区駅前町1丁目5番18号 1級建築士事務所登録1078号 1級建築士大出登録第188586号 丸川 眞 太 郎	総括責任者	設計部長	グループ長		工事名称	図番番号
	・青書き項目は補助対象外工事を示す。						2	・				R 8年6月	真備かなりや認定こども園 大規模修繕工事	A-013		
	・補助対象外工事も本工事に含む						3	・								
							4	・				設計責任者	総務部長	総務部長	補尺	図番名称
							5	・							A1版 1: 75 A3版 1:150	2階 平面図

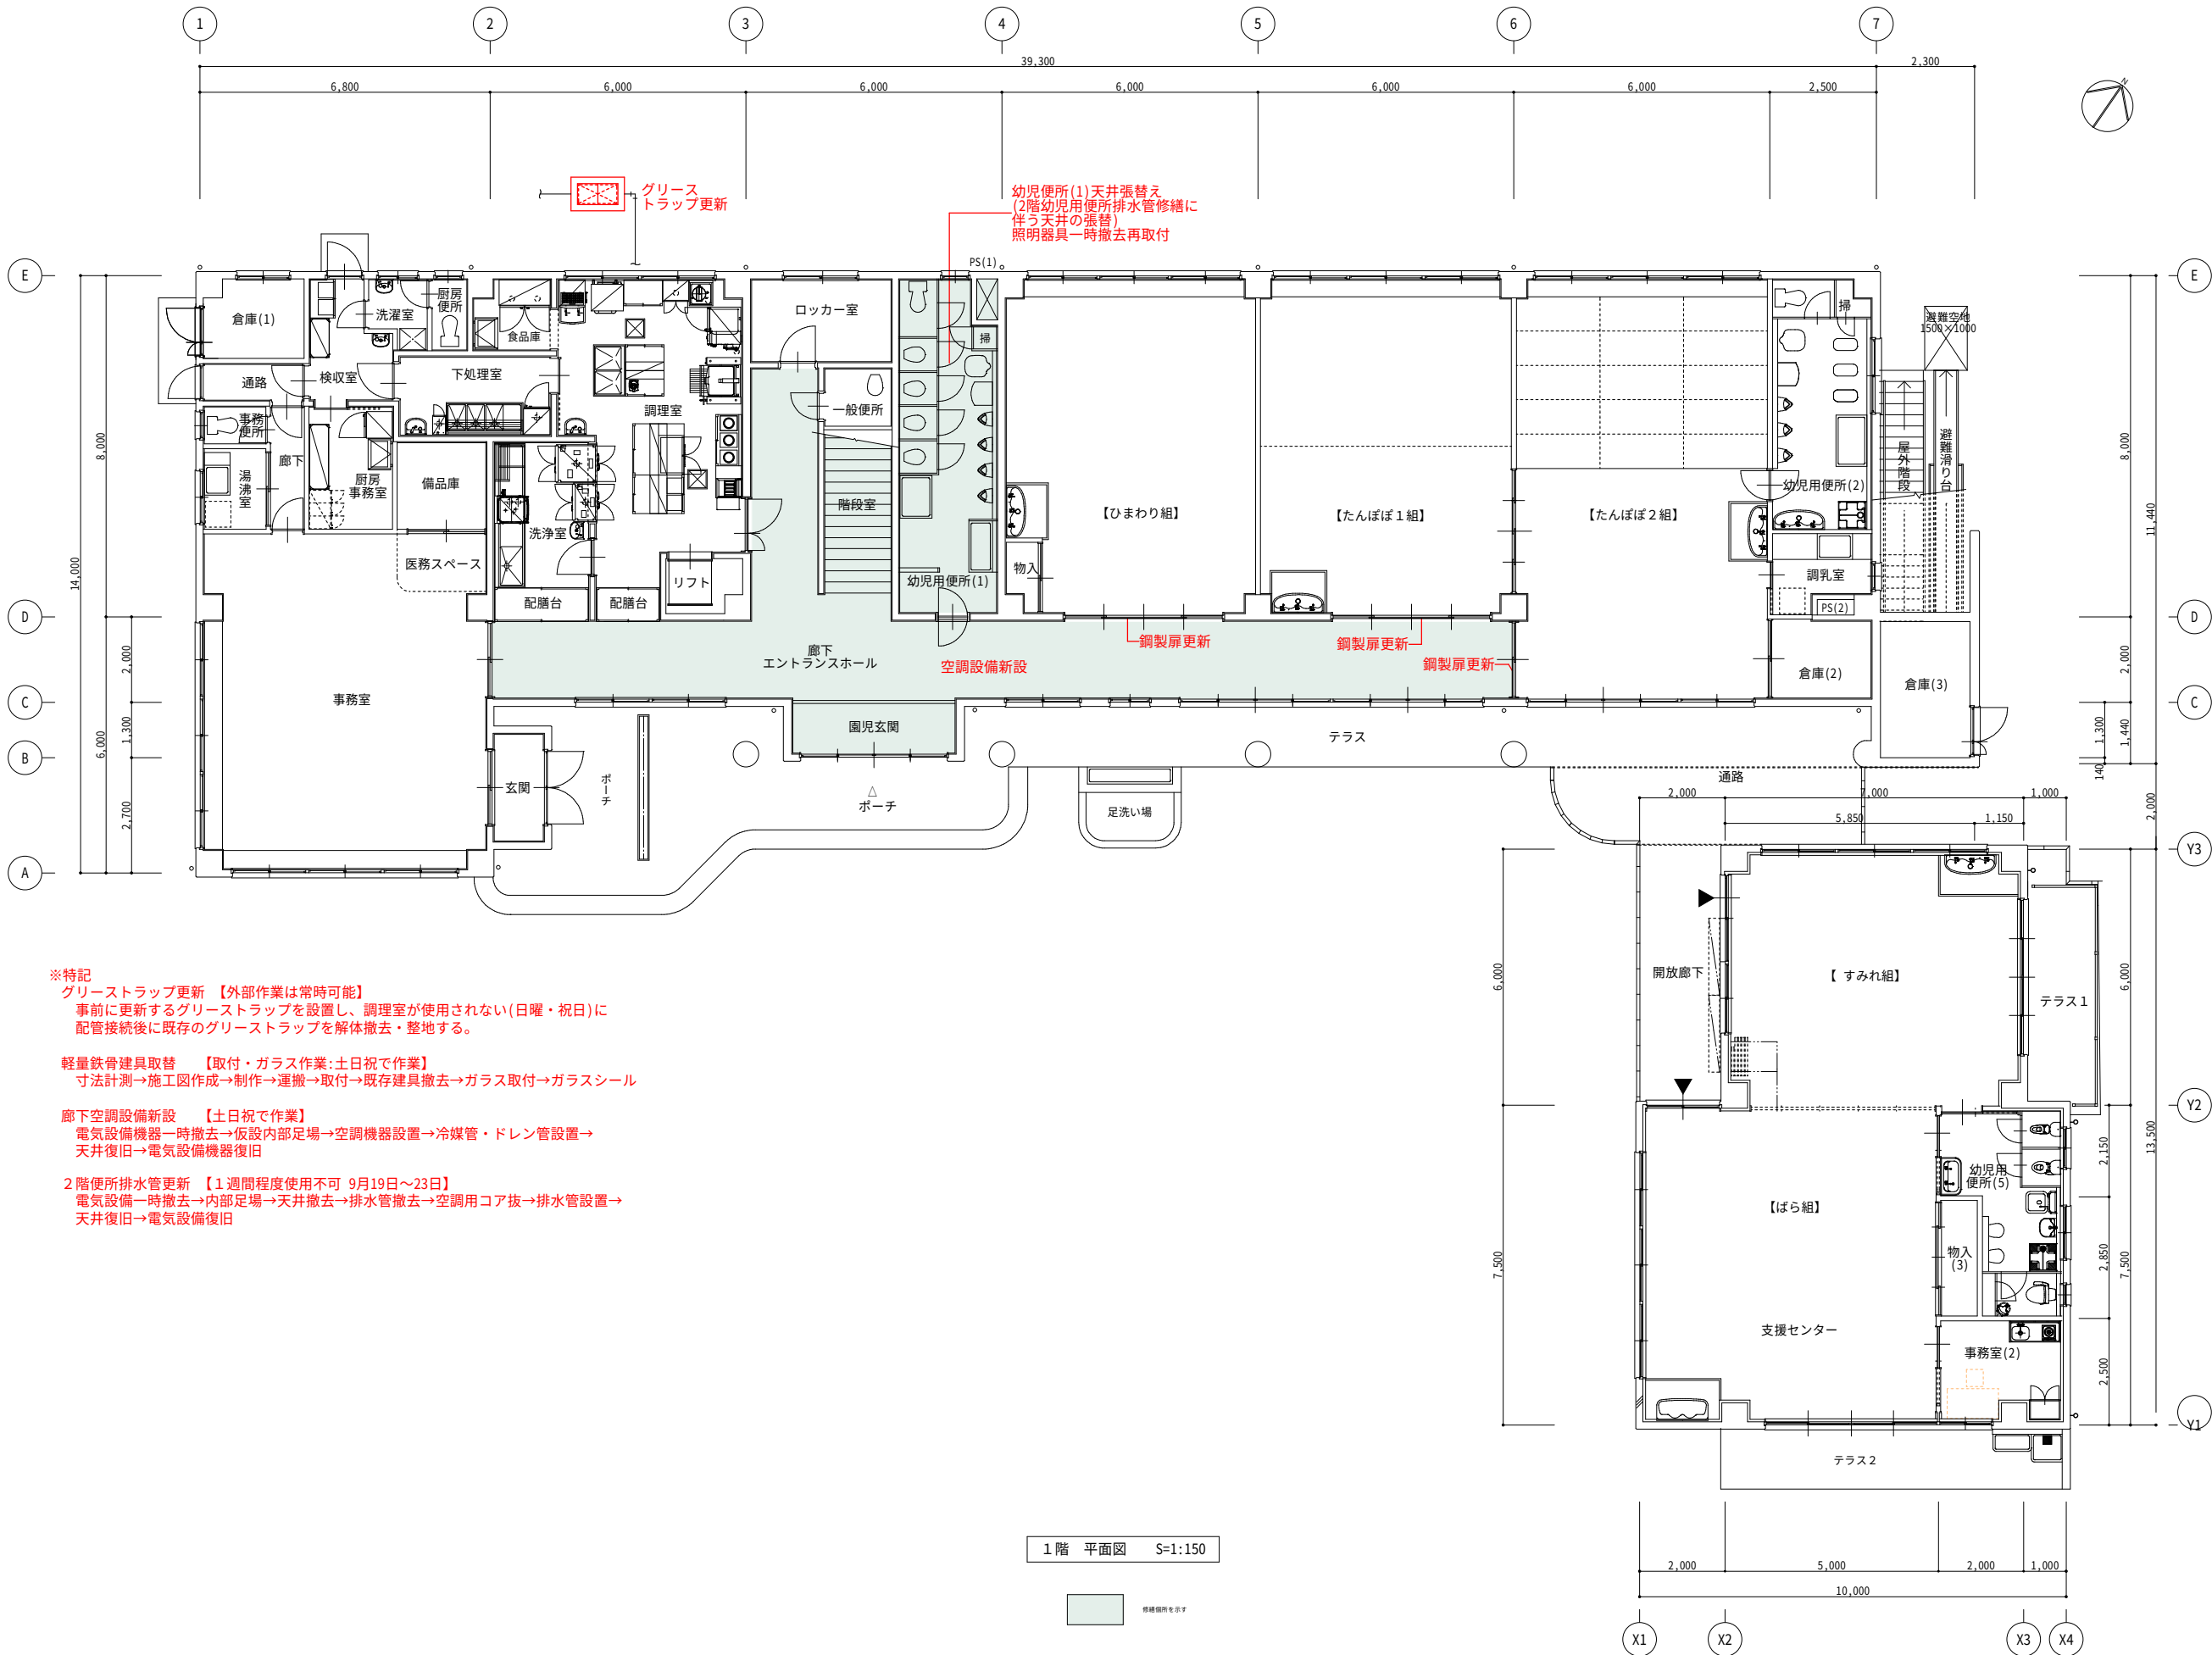

※特記
グリーストラップ更新 【外部作業は常時可能】
事前に更新するグリーストラップを設置し、調理室が使用されない(日曜・祝日)に
配管接続後に既存のグリーストラップを解体撤去・整地する。

軽量鉄骨建具取替 【取付・ガラス作業:土日祝で作業】
寸法計測→施工図作成→制作→運搬→取付→既存建具撤去→ガラス取付→ガラスシール


廊下空調設備新設 【土日祝で作業】
電気設備機器一時撤去→仮設内部足場→空調機器設置→冷媒管・ドレン管設置→
天井復旧→電気設備機器復旧

2階便所排水管更新 【1週間程度使用不可 9月19日～23日】
電気設備一時撤去→内部足場→天井撤去→排水管撤去→空調用コア抜→排水管設置→
天井復旧→電気設備復旧

1階 平面図 S=1:150



凡例	REVISION				設計者	設計部	グループ	R 8年 6月	工事名称	図面番号

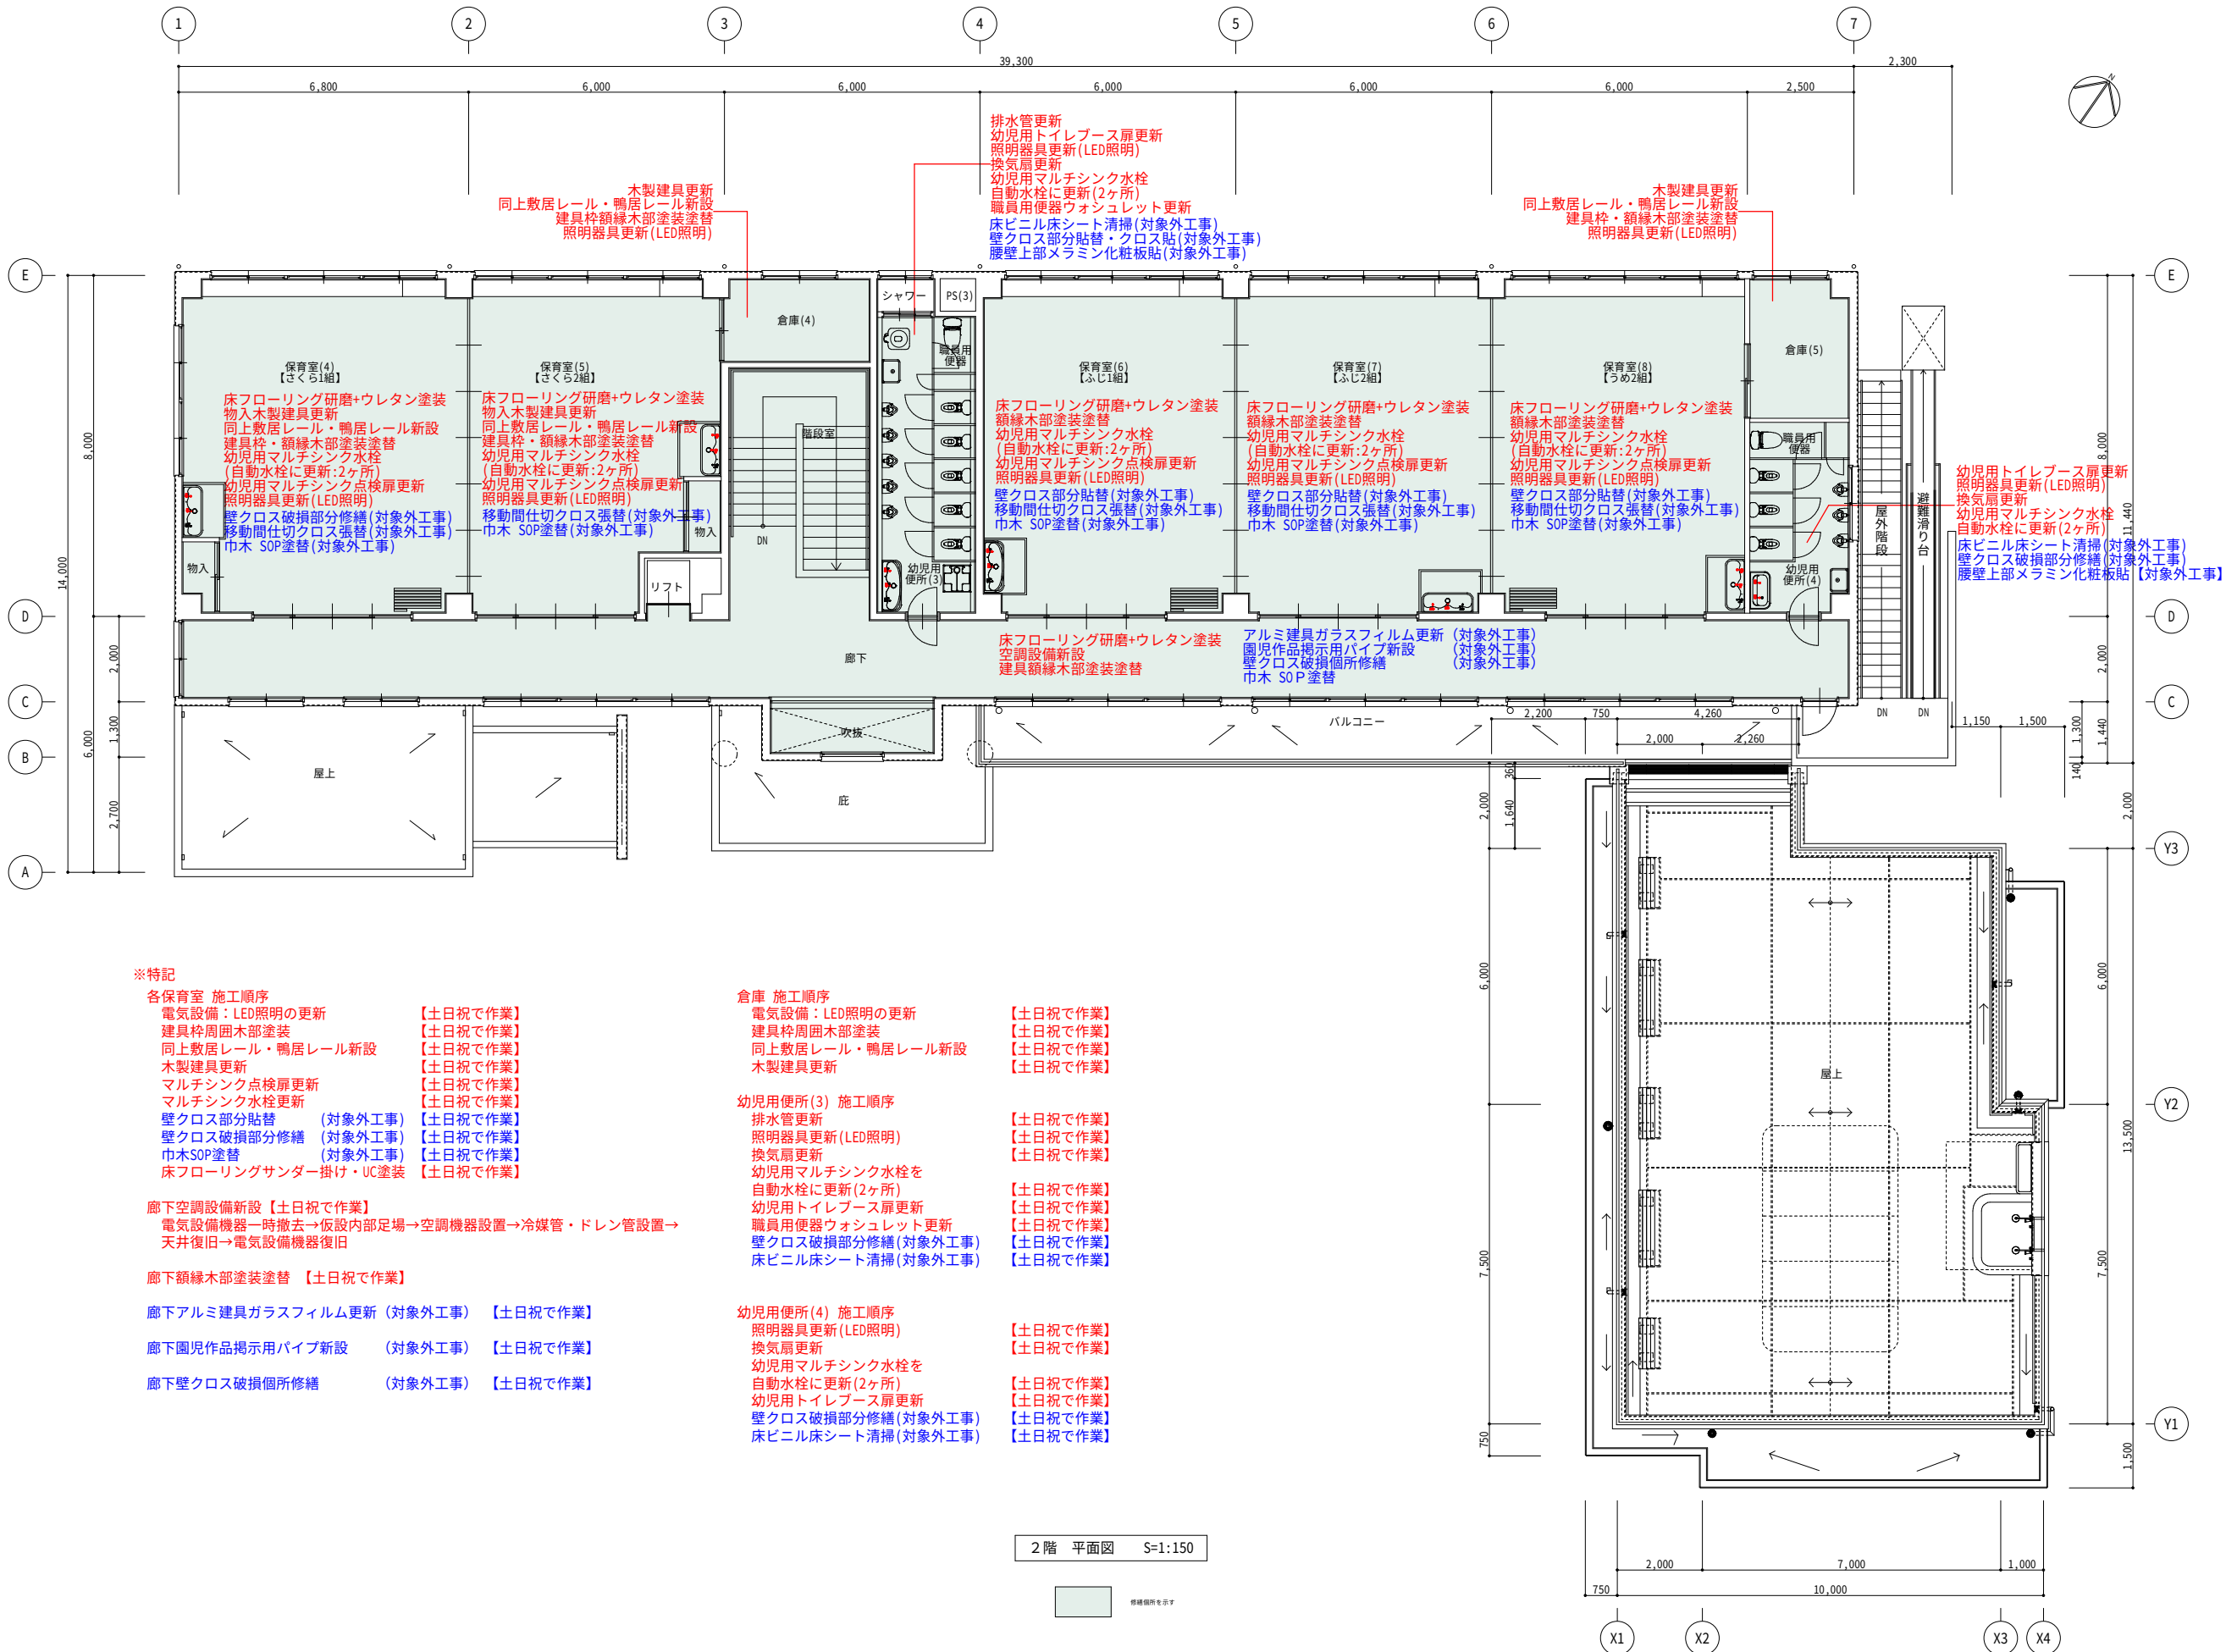


- ※特記
- 各保育室 施工順序
- 電気設備：LED照明の更新【土日祝で作業】
 - 建具枠周囲木部塗装【土日祝で作業】
 - 同上敷居レール・鴨居レール新設【土日祝で作業】
 - 木製建具更新【土日祝で作業】
 - マルチシク点検扉更新【土日祝で作業】
 - マルチシク水栓更新【土日祝で作業】
 - 壁クロス部分貼替 (対象外工事)【土日祝で作業】
 - 壁クロス破損部分修繕 (対象外工事)【土日祝で作業】
 - 巾木SOP塗替 (対象外工事)【土日祝で作業】
 - 床フローリングサンダー掛け・UC塗装【土日祝で作業】
- 廊下空調設備新設【土日祝で作業】
- 電気設備機器一時撤去→仮設内部足場→空調機器設置→冷媒管・ドレン管設置→天井復旧→電気設備機器復旧
- 廊下額縁木部塗装塗替【土日祝で作業】
- 廊下アルミ建具ガラスフィルム更新 (対象外工事)【土日祝で作業】
- 廊下園児作品掲示用パイプ新設 (対象外工事)【土日祝で作業】
- 廊下壁クロス破損箇所修繕 (対象外工事)【土日祝で作業】

- 倉庫 施工順序
- 電気設備：LED照明の更新【土日祝で作業】
 - 建具枠周囲木部塗装【土日祝で作業】
 - 同上敷居レール・鴨居レール新設【土日祝で作業】
 - 木製建具更新【土日祝で作業】
- 幼児用便所(3) 施工順序
- 排水管更新【土日祝で作業】
 - 照明器具更新(LED照明)【土日祝で作業】
 - 換気扇更新【土日祝で作業】
 - 幼児用マルチシク水栓を自動水栓に更新(2ヶ所)【土日祝で作業】
 - 幼児用トイレブース扉更新【土日祝で作業】
 - 職員用便器ウォシュレット更新【土日祝で作業】
 - 壁クロス破損部分修繕(対象外工事)【土日祝で作業】
 - 床ビニル床シート清掃(対象外工事)【土日祝で作業】
- 幼児用便所(4) 施工順序
- 照明器具更新(LED照明)【土日祝で作業】
 - 換気扇更新【土日祝で作業】
 - 幼児用マルチシク水栓を自動水栓に更新(2ヶ所)【土日祝で作業】
 - 幼児用トイレブース扉更新【土日祝で作業】
 - 壁クロス破損部分修繕(対象外工事)【土日祝で作業】
 - 床ビニル床シート清掃(対象外工事)【土日祝で作業】

2階 平面図 S=1:150

修繕箇所を示す

凡例	・赤書き項目は補助対象工事を示す。				REVISION	1	21.04.16	-	株式会社 丸川建築設計事務所 岡山市北区駅前町1丁目5番18号 1級建築士事務所登録10778号 1級建築士大匠登録第188586号 丸川 真太郎	施設責任者 設計部長 グループ長 設計責任者 担当者 参加者	R 8年 6月 A1版 1: 75 A3版 1:150	工事名称 真備かなりや認定こども園 大規模修繕工事 図面名称 2階 修繕内容平面図	図面番号 A-015
	・青書き項目は補助対象外工事を示す。				2	-	-	-					
	・補助対象外工事も本工事に含む				3	-	-	-					
					4	-	-	-					
					5	-	-	-					

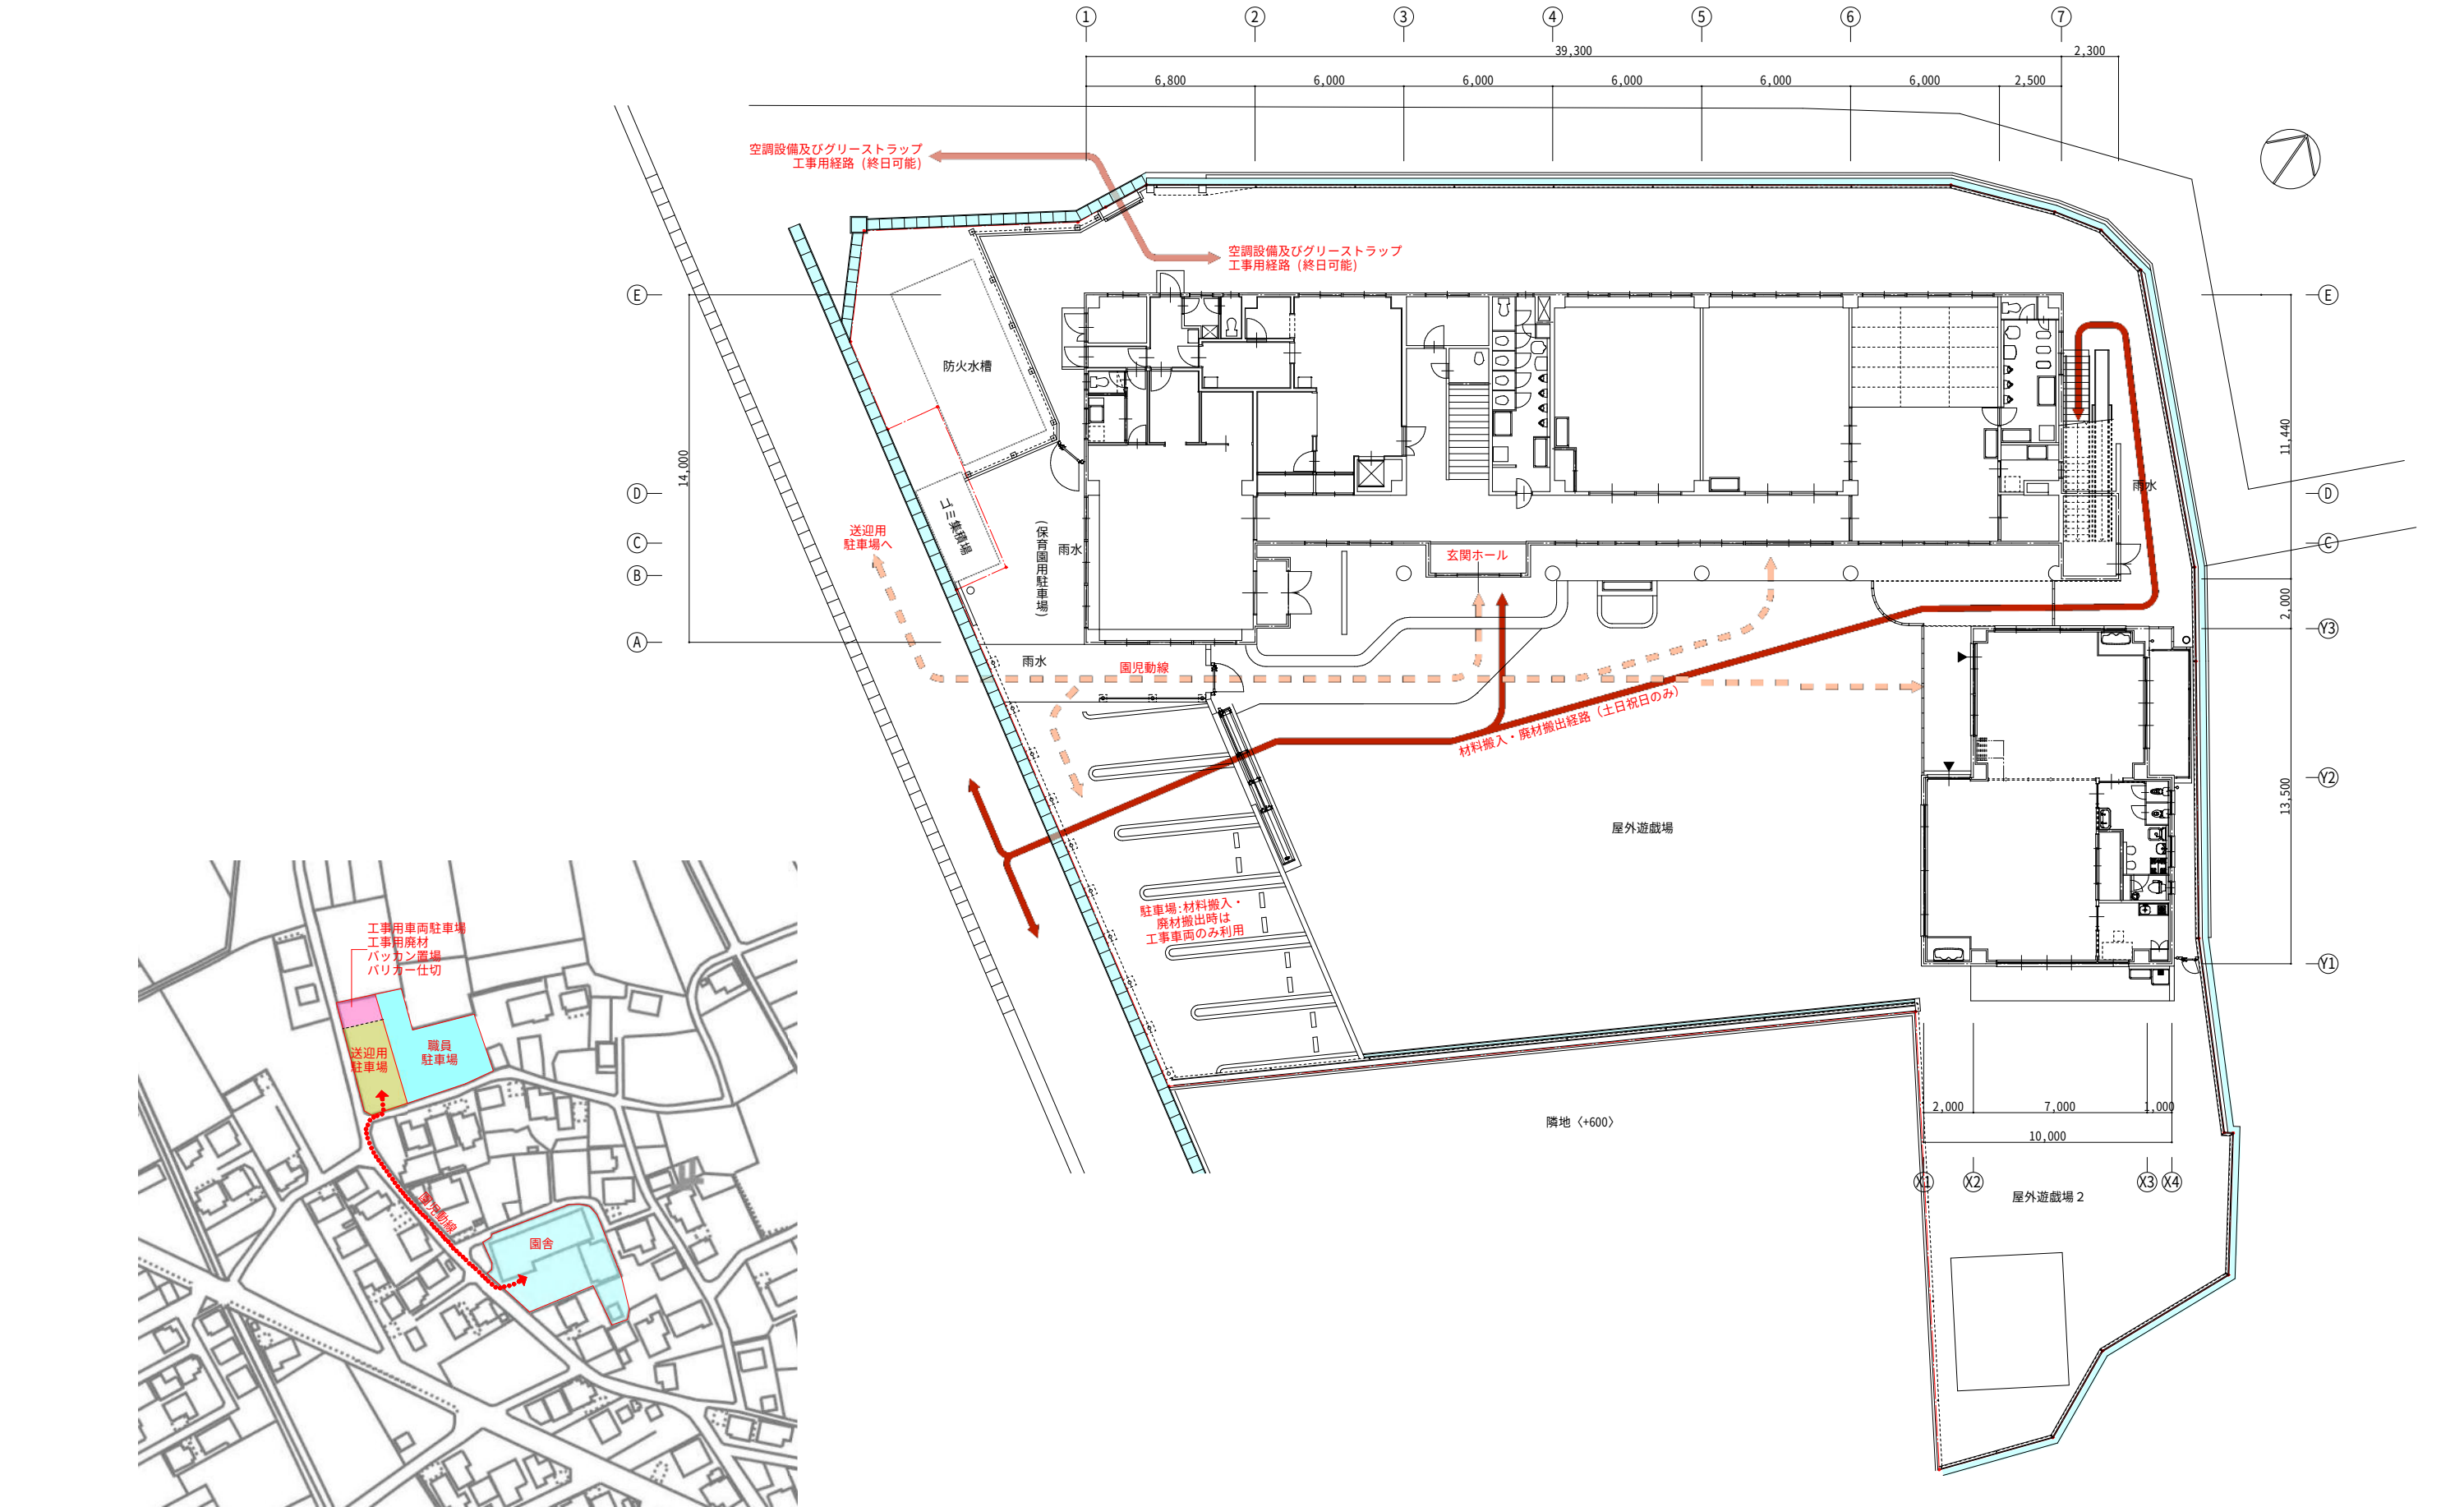

凡例				REVISION	1	-		株式会社 丸川建築設計事務所 岡山市北区駅前町1丁目5番18号 1級建築士事務所登録1078号 1級建築士大抵登録第188586号 丸川 真太郎	施設責任者	設計部長	グループ長	R 8年 6月	工事名称 真備かなりや認定こども園 大規模修繕工事	図面番号 参考-001
					2	-			設計責任者	図行者	増加者	縮尺 A1判 NS A3版 NS	図面名称 工所用・運営用車両の進入路、排水路図	
					3	-								
					4	-								
					5	-								